
Anlage 02 zur Drucksache 0129/2019/BV



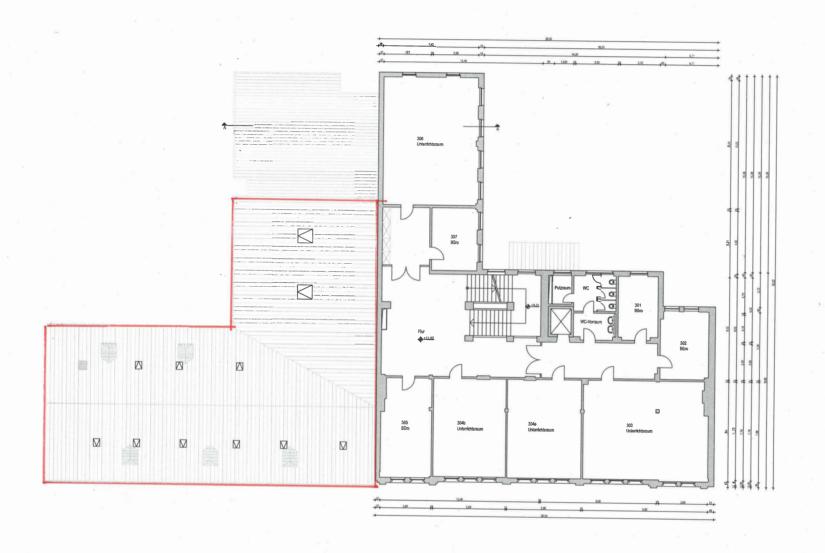

BESTANDSPLAN Stand: 12.01.2010

Project	Bergheimer Straße 76	-
	Volkshochschule 69115 Heidelberg	
Projet		
Late	Amt für Liegenschaften	
	Herrn Ersten Bürgermeister Bernd Stadel	
	GEBÄUDEMANAGEMENT Friedrich Ebert Anlage 50, 69117 Heidelbe	rg
Berng	BISCHOFF - Zeichenservice Am Bischoffsberg 35 / 69118 Heldelberg Fon 06221 - 80 91 43 / Fax 80 53 10	
	Grundriss	1:100
	3. Obergeschoss (Ebene 3)	G RD-VHS-30