


SCHNITT E-E

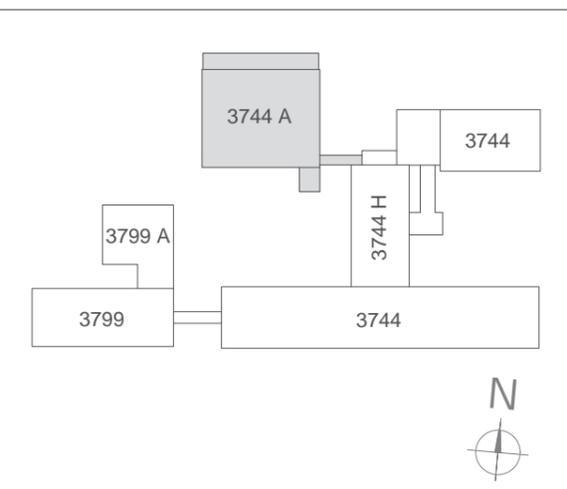

Heidelberg

Projekt :	Mark Twain Straße Mark Twain Schule Sporthalle	
Bauherr :	_____ Amt für Sport und Gesundheitsförderung _____ Herrn Ersten Bürgermeister Jürgen Odszuck	
Projektleitung :	_____ GEBÄUDEMANAGEMENT Friedrich Ebert Anlage 50, 69117 Heidelberg	
Planung :	_____ Kessler De Jonge Freie Architekten BDA Lutherstraße 59, 69120 Heidelberg	
Bestandsplan		Mistab : 1 : 100
Schnitt E-E		Plannummer : 1.16
Datum / Gez. :	Datum / Bearb. :	Datum / Gepr. :